


Planudsnit
trappe H
2. SAL

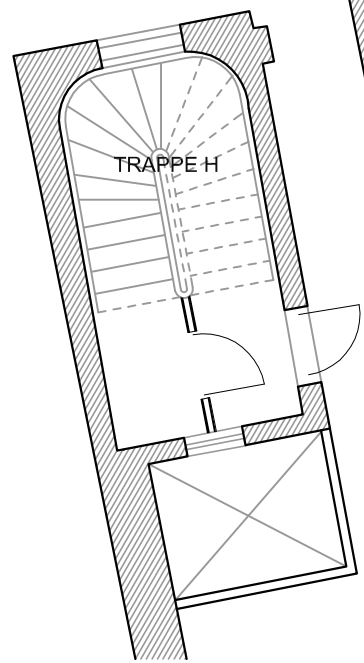

T_1.3_01
Som udført
3.Sal

SIGNATUR:

120 mm. gipsvæg
12 mm. hærdet glas

Sag:
Øresundshuset
07_10

Emne:
Plan
3.Sal
Som udført
Date:
25.11.2010

Målestok:
1:100 (A1)

Tegnet:
SSS

Godkendt:
BF

Matrikel nr. 25
Nørre Kvarter, København

Adresse:
Nørregade 7, 3. + 4. sal
1165 København K

Bygherre:
Wonderful Copenhagen
GL Kongensvej 1
1810 København V

FrederiksenArchitects
Skovvej 95 | DK-2920 Charlottenlund | Denmark | T +45 3963 5678
info@FrederiksenArchitects.dk | www.FrederiksenArchitects.dk

PLANUDSNIT 3. SAL - ØRESUNDSHUSET - 1165 KØBENHAVN K - 25.11.2010